


Исполнительная схема №1
 План. Трассировка фреоновых труб системы кондиционирования.

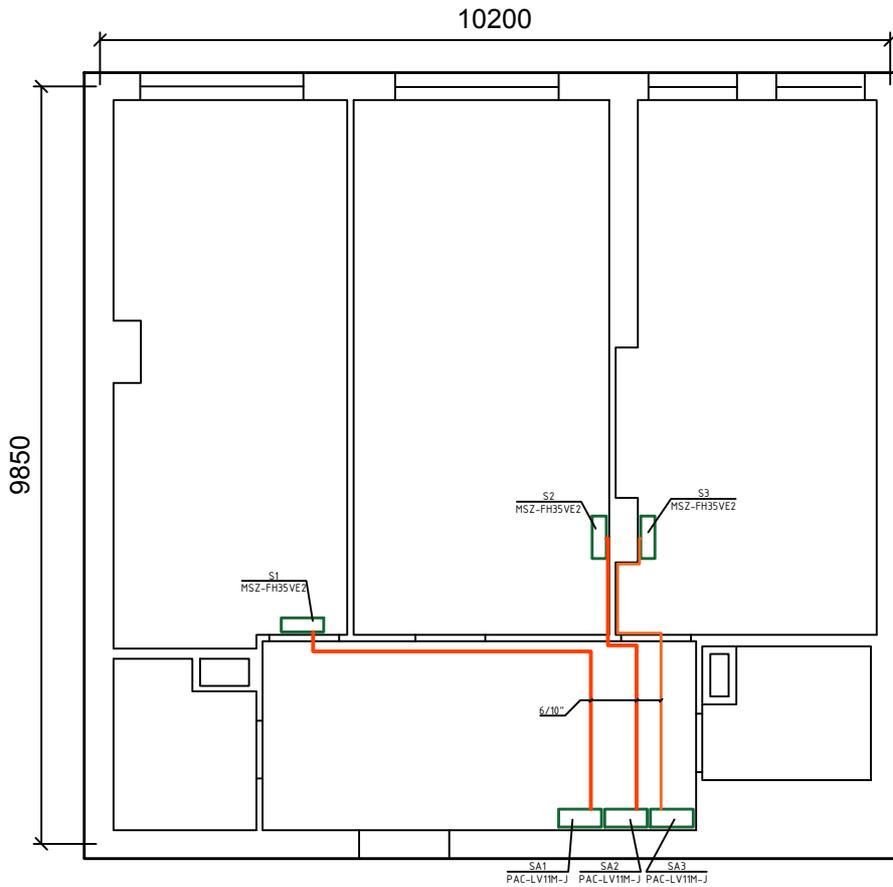

Экспликация материалов

Поз.	Наименование.	Ед.изм.	Кол.	Прим.
1	Внутренний блок "Mitsubishi Electric" MSZ-FH35VE2	шт.	3	
2	М-контроллер PAC-LV11M-J "Mitsubishi Electric"	шт.	3	
3	Труба медная, 6/10" (15,24)	м.	31,0	

Инв.№ подл.	Подпись и дата	Взам.инв. №	Исполнительная схема										
			Жилой дом по адресу: г.Санкт Петербург, Крапивный пер., д.4										
Инв.№ подл.	Подпись и дата	Взам.инв. №	Изм.	Кол. уч.	Лист	№ док.	Подп.	Дата	кв. 29	Стадия	Лист	Листов	
			Разработал								ИД	1	1
			Проверил								Исполнительная схема №1. План. Трассировка фреоновых труб системы кондиционирования.		
											ООО "ЛЕНКЛИМАТОПТ"		